




Nord

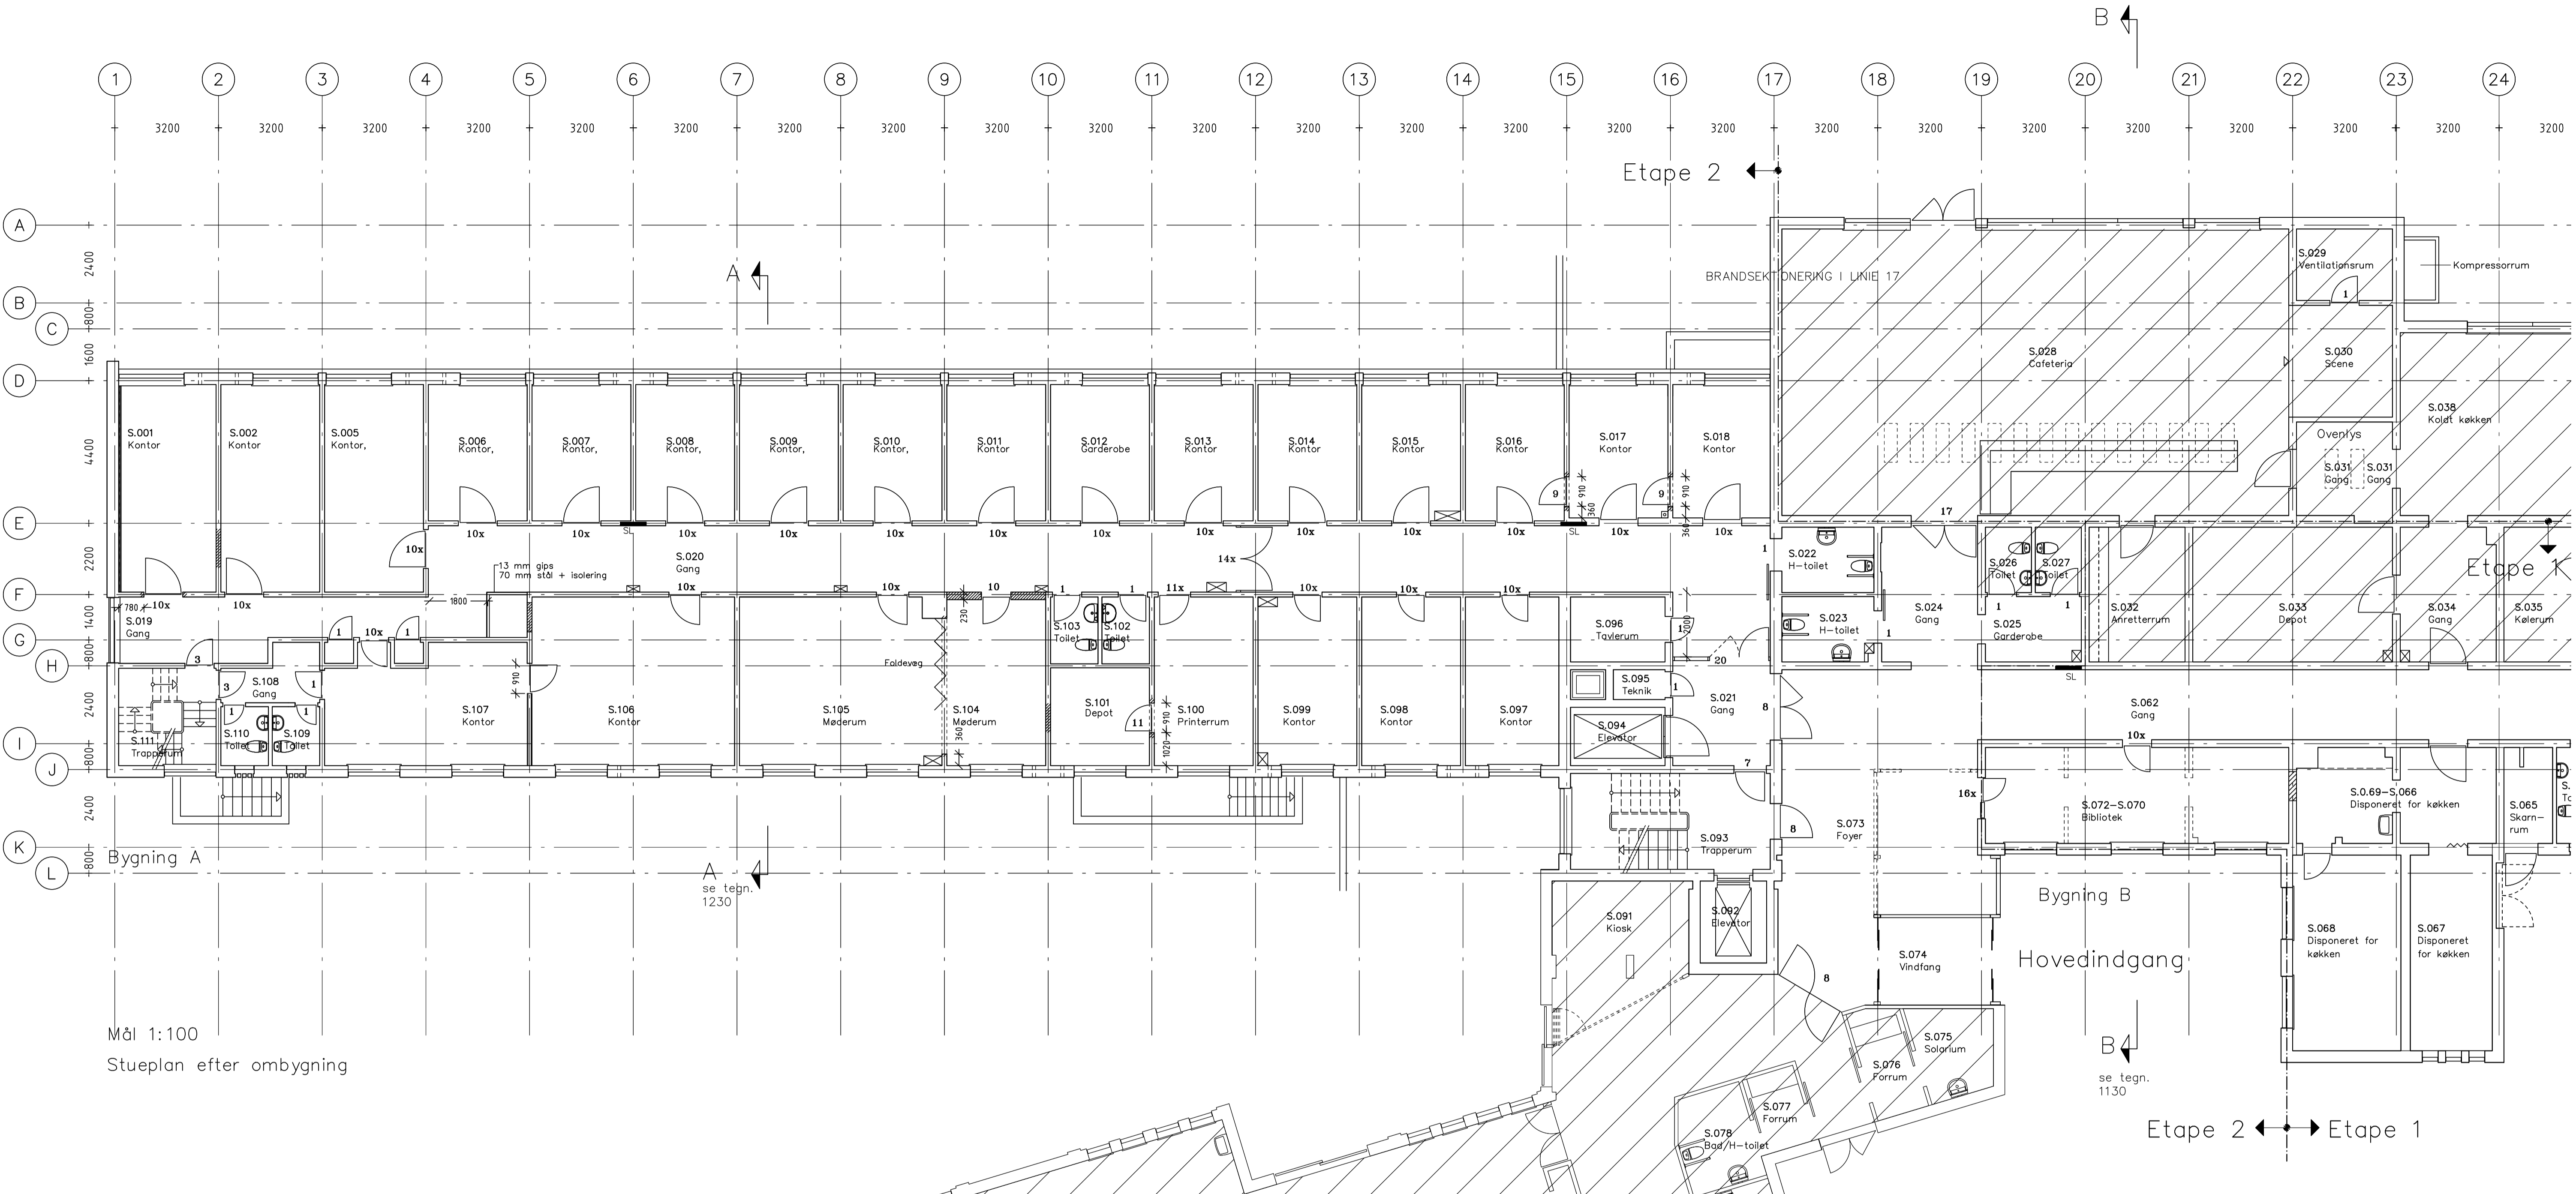

Mål 1:100  
Stueplan efter ombygning

**DØROVERSIGT**

1. EKSIST.DØR
2. EKSIST. BD-30
3. EKSIST. BD-30 DØR DER FORSYNES MED NY ABDL
4. EKSIST. DØR BD-60
5. EKSIST. DØR F-30 MED ABDL
6. EKSIST. DØR F-30 DER FORSYNES MED NY ABDL
7. EKSIST. DØR BD-30 MED ABDL
8. EKSIST. DØR BD-60 MED ABDL
  
9. NY DØR MASSIV
10. NY DØR BD-30M
11. NY DØR BD-30
12. NY DØR BD-30 MED ABDL
13. NY DØR M. ABDL (BRANDSEKTIONSDØR)
14. NY DØR RØGDØRE MED ABDL
15. NY DØR SKYDEDØR (CELLE)
16. NY DØR F-30
17. EKSIST. DØR MED TRÅDGLAS DER FORSYNES MED ABDL
18. NY BD-60 LEM/DØR
19. NY DØR, SKYDE- FOLDEDØR (CELLE)
20. NYT SNEDKERPARTI MED SIDEPARTI OG DØRER MED GLAS


X. NY DØR I EKS. ÅBNING  
SL VANDFYLDTE SLANGEVINDER

**VÆGGOVERSIGT**

- VÆGGE DER NEDRIVES
- ===== EKSIST. VÆGGE
- ===== EKSIST. ÅBNINGER I VÆGGE, DER LUKKES MED TEGL/ KALKSANDSTEN I TILSVARENDE TYKKELSE INCL. PUDS.
- ===== NYE ÅBNINGER I EKSIST. VÆGGE
- ===== GASBETON MED PUDS
- ===== EKSIST. VÆG MED FORSATSVÆG AF GIPSPLADE, TYPE E-70/70-200 M70 FRIHOLDT 10 MM FRA EKSIST. VÆG t = 95 MM
- ===== NY GIPSVÆG SOM TYPE E-70/70-202 t = 120 MM
- ===== NY LEVLIGHEDSSKILLEVÆG SOM GYPROC TYPE DD 70/70 202 M150, t = MIN. 205 MM
- ===== 230 MM TEGLSTENSVÆG

**Note.**

Optegnet efter eksist. tegninger med supplerende opmålinger.  
Indretn. i rum S.023, S.024, S.025, S.026, S.027 er p.t. ikke afklaret

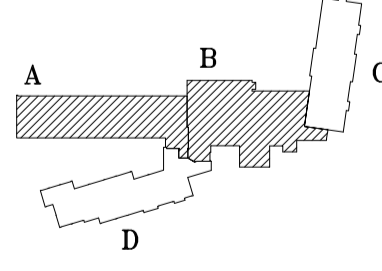

REV. D: SOM UDFØRT D.16.09.2002  
 REV. C: ETAPEGRÆNSE OG SKAKTE FLYTTET OG DØREBÆVNELSE ÆNDRET D.18.06.2001  
 REV. B: DØRTYPE 20 FLYTTET D.18.04.2001  
 REV. A: OPFØLGNING AF PROJEKT D.23.02.2001

Sag: NAKSKOV KOMMUNE OMBYGNING AF MØLLECENTRET Sag nr.: 1444

Emne: 2. ETAPE STUEPLAN EFTER OMBYGNING Tegnr.: 1205D

Mål: 1:100 Dato: 17.12.1999 Sign.: KEN/HP Format: 60X84

**TROELS JØRGENSEN ENTREPRISE A/S**  
 Totalentreprenør · Fuglegårdsvej 6 · 4892 Kettinge · Tlf. 54 87 43 00 · Fax. 54 87 43 01

- Arkitekt: E. Tind Nielsen · Søndergade 23 · 4800 Nykøbing F. · Tlf. 54856766 · Sag nr.: 99776
- Ingeniør: Bjerager & Kristensen · Skovboulevarden 2H · 4800 Nykøbing F. · Tlf. 54822910 · Sag nr.: 1804
- VVS-Installatør: Stubbekebing VVS · Tuernosevej 8 · 4850 Stubbekebing · Tlf. 54441500
- EI-Installatør: Gorm Jensen & Søn A/S · V. Henriksensvej 5 · 4930 Maribo · Tlf. 54781088 · Sag nr.: 9901

**Signaturer.**

- Lodrette skakte.
- Områder uden for entreprisen.